

No.	品名	形式	備考	台数	寸法 (mm)			配管口径 (A)				冷却水 (クーリングタワー)			都市ガス		電気 (60Hz, kW)			フイード
					W	D	H	給水	給湯	排水		IN A	OUT A	必要流量 L/min	口径 A	kW	単相100V	単相200V	三相200V	
-	< >																			
1	移動台		TOPsus t1.2mm 対角ストッパー付	1	900	450	800													
2	検食用冷凍ストッカー	VF-K120X		1	460	585	1110										0.22			
3	ワイヤーシェルフ	NL1070-PH1900-4		1	1062	610	1895													
4	パススルー戸棚		内装/扉タイコ貼り 観音扉	1	900	450	1900													
5	冷凍庫	HF-120A3-ML	定格内容積：1046L フッ素プレコートステンレス仕様	1	1200	800	1910			φ26	40								0.657	
6	冷蔵庫	HR-90AT-ML	定格内容積：594L フッ素プレコートステンレス仕様	1	900	650	1910			φ30	40						0.286			
7	二槽シンク	ドライ仕様	SUS304仕様 TOPsus t1.2mm スノコ脱着式・補強枠 (上枠) SUS製	1	1200	600	800	15×2	15×2	40×2	50×2									
8	電解水生成装置WOX	WOX-40WA-A1		1	285	145	335	15バルブ									0.17			
9	水切台	ドライ仕様	TOPsus t1.2mm スノコ脱着式・補強枠 (上枠) SUS製 現寸合わせ	1	890	600	800			40	50									
10	水切台	ドライ仕様	TOPsus t1.2mm スノコ脱着式・補強枠 (上枠) SUS製	1	1300	565	800			40	50									
11	吊戸棚			1	1465	350	600													
12	包丁まな板殺菌庫	MCF-034B		1	300	450	1550			25	40						0.24			
13	冷蔵庫	HR-90CA-ML-4G4G	定格内容積：812L フッ素プレコートステンレス仕様	1	900	850	1910			φ30	40						0.507			
14	置台		現寸合わせ	1	1200	350	600													
15	置台			1	760	530	600													
16	消毒保管庫	HSB-10SB3	15分湿熱効果にて消毒後ダンパー解放、食器筥10個付	1	900	550	1900			25	40								4.6	
17	炊飯台		TOPsus t1.2mm 下部ドローリー付	1	750	600	800													
18	涼厨卓上型ガス炊飯器	RR-50S2		2	543	506	436								φ13×2	11.0×2				HS
19	サービスワゴン	SW-609M815		3	610	459	815													
20	キューブアイスメーカー	IM-25M-1		1	395	450	770	15バルブ		20	40						0.18			
21	作業台		TOPsus t1.2mm 下部三方枠 バックスステンレス板 (1000x150) 付	1	1000	750	800													
22	ブリクサー	BLIXER-3D		1	225	305	450										0.75			
23	上棚			1	1000	400	500													
24	電子レンジ	NE-710GP		1	510	360	306										1.26			
25	電磁調理器	KZ-PH33-K		1	304	345	54										1.40			
26	涼厨ローレンジ	MLO-067CR		1	650	750	420	15							15	14.5				GF
27	ガステーブル	RGT-1275C		1	1200	750	800								25	61.0				GF
28	作業台		TOPsus t1.2mm スノコ脱着式・補強枠 (上枠) SUS製	1	300	750	800													
29	冷蔵庫	HR-63AT	定格内容積：384L フッ素プレコートステンレス仕様	1	625	650	1910			φ30	40						0.272			
30	スチームコンベクションオープン	MIC-6SC-G (CG)	ホテルパン1/1×6段、ホテルパン (1/1. H=20 6枚. H=65 6枚) 付、 ウェーブパン (1/1. H=27 6枚) 付、穴明ホテルパン (1/1. H=65 6枚) 付	1	900	770	750	軟水器接続		φ38	50銅管				15	26.5	0.36			GF
31	置台		TOPsus t1.2mm スノコ脱着式・補強枠 (上枠) SUS製	1	600	750	850			40	50									
32	置台型ガス貯蔵式湯沸器	DST-207		1	520	428	945	15バルブ		φ10	40				15	6.9				HS
33	二槽シンク	ドライ仕様	TOPsus t1.2mm スノコ脱着式・補強枠 (上枠) SUS製、水はね防止板 (1050x100) 付	1	1050	750	800	15×2	15×2	40×2	50×2									
34	テーブル形冷蔵庫	RT-120SNG-R (旧型式 RT-120SNF-E-R)	定格内容積：243L (旧型式容積：240L)	1	1200	600	800			φ30	40						0.325			
35	テーブル形冷凍冷蔵庫	RFT-120SNG-R (旧型式 RFT-120SNF-E-R)	定格内容積：220L (冷蔵室106L、冷凍室114L) (旧型式容積：217L 冷蔵室108L、冷凍室109L)	1	1200	600	800			φ30	40						0.498			
36	台下戸棚		内装/扉タイコ貼り・上吊式構造/下レール無し構造	2	1200	450	800													
37	上棚		棚2段	2	1200	400	800													
38	折りたたみワゴン	KEAW-3 (旧型式 FGAW-3)		5	933	505	958													
39	ワイヤーシェルフ	NSM910-PH1590-4	キャスター付	1	912	356	1590													
40	ソイルドテーブル		TOPsus t1.5mm スノコ脱着式・補強枠 (上枠) SUS製	1	1450	700	850	15×3	15×2	40×3	50×3									
41	ラックシェルフ			1	1040	350	520													
42	食器洗浄機	JWE-550B-HP	すすぎ水量：2.0L 洗剤濃度：0.1%、万能ラックx3	1	640	655	1432		ブ-ス-接続	φ38.5	50HT						0.79			要
43	クリーンテーブル		TOPsus t1.5mm スノコ脱着式・補強枠 (上枠) SUS製	1	1085	700	850													
44	移動水切台		TOPsus t1.2mm	1	750	450	850			40	PIT									
45	消毒保管庫	HSB-20SPB3	排気15分後にダンパー開放、食器筥20個付	1	1750	550	1900			25	40								8.4	
46	スチコン架台	KT-HIC6F-CA		1	900	720	700													
47	浄軟水器	NFX-OST		1	104	104	415	15バルブ												
48	ガスブースター	WB-25H-HP2		1	287	531	760	15バルブ		25	40HT				15	29.1	0.06			要
49	変形台		TOPsus t1.2mm 現寸合わせ	1	256	700	850													
	合計	注1※厨房用給湯設備の容量は合計に含んでおりません。注3※既存品・別途品及び機種未決定品の容量は参考値を記載しております。 (< > 付にて数値を記載のもの) 注2※予備コンセントの電気容量は合計に含んでおりません。															160	7.318		13.657


厨房工事範囲：
上記リスト記載機器（一部別途品・見積除外品は除く）の搬入・据付及び水平レベル出しまでと下記に例を記載する付帯工事一切に関しては別途工事にてご手配お願いいたします。
○給水・給湯・排水・ガス・電気の一次側・二次側接続工事 ○陶器製手洗器の支給及び取付工事 ○吊ボルト工事
○カランの支給及び取付工事 ○側溝・グリーストラップの支給及び施工工事 ○棚取付壁面下地補強工事
○厨房用給湯設備の支給及び取付工事 ○フード・ダクト・グリスフィルターの支給及び取付工事

フード欄表記 GF・・・グリスフィルター HS・・・天井扇

030326

竣工図

年 月 日 18. 11. 30.	 柏 原 市 都市デザイン部都市開発課	設計事務所 株式会社 山田総合設計	工事名称 (仮称)かしわら認定こども園新築工事(その2) 図面名称 厨房器具リスト表	図面番号 M-26 縮尺 A1 --- A3 ---
----------------------	---	---------------------------------	---	-------------------------------------

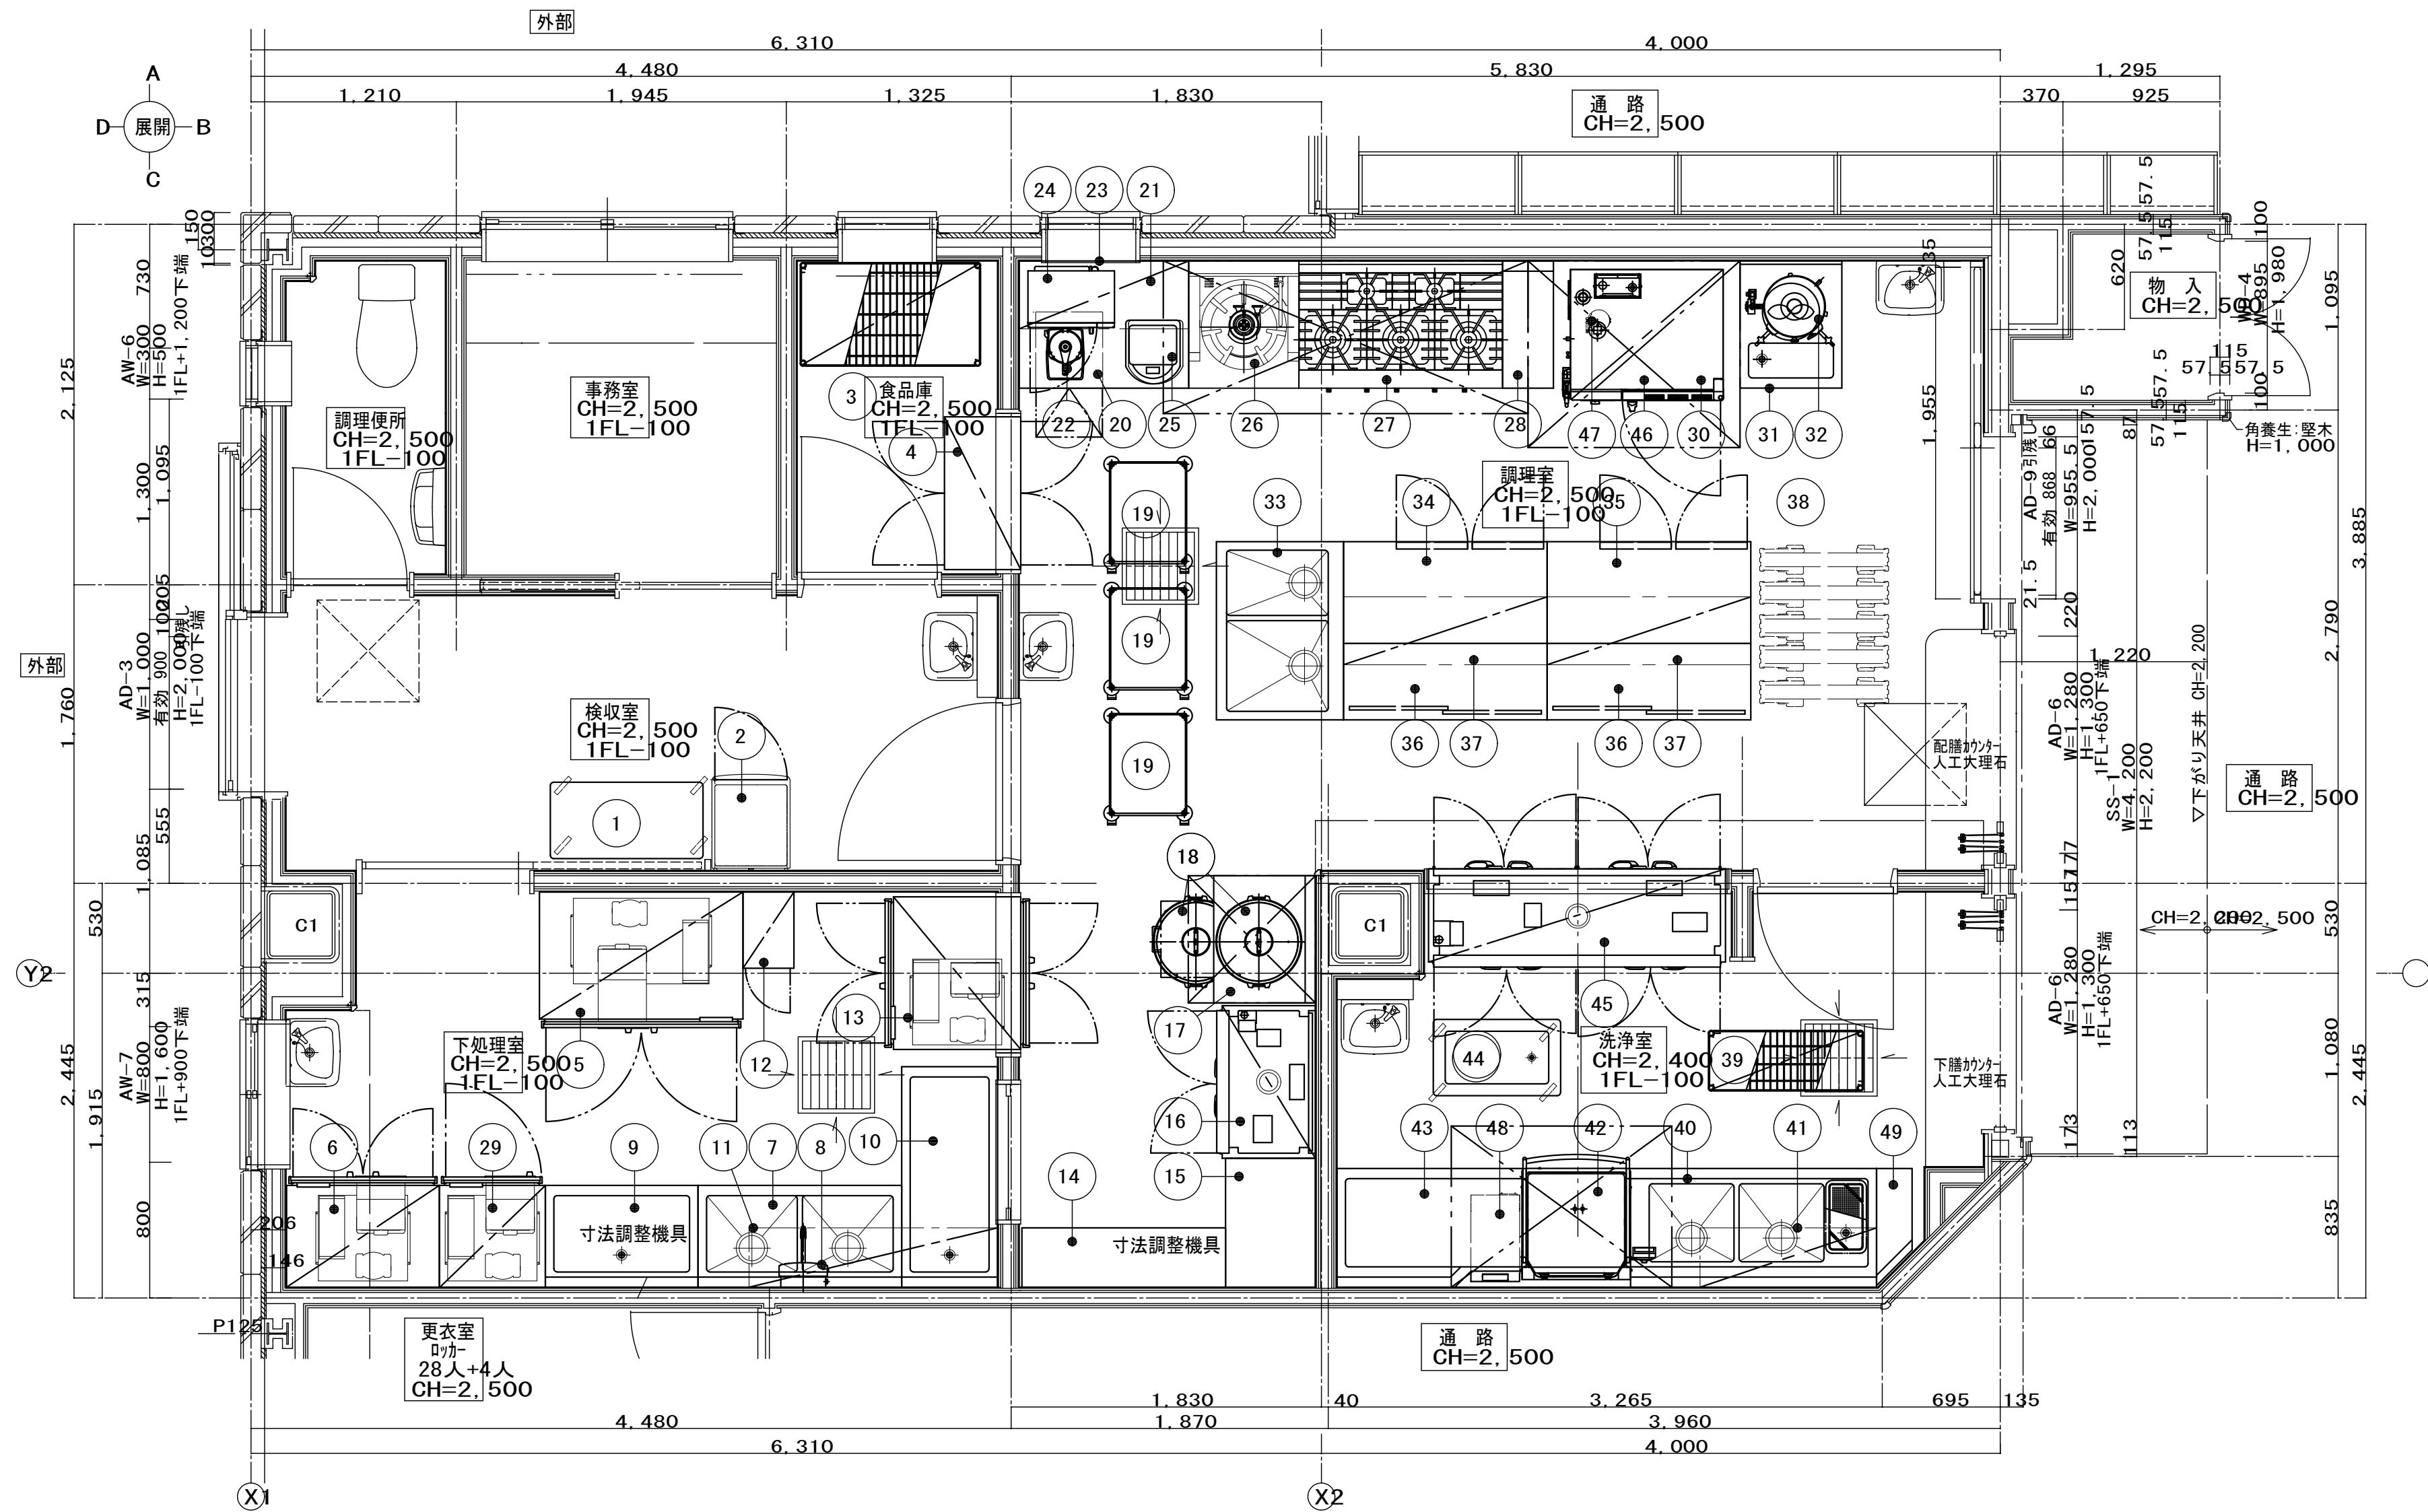

業種	こども園
施設面積	
厨房面積	≒56㎡
食数	183名+職員25名
備考	

特記事項	
給湯器取付位置は打合せにより決定とする(別途衛生工事)	
給水・給湯・排水・ガス・電気の一次配・二次配接続工事	
及びフード・ダクト工事等は、別途工事とする	フード
()内寸法は現場寸法とする	
手洗器(別途衛生工事)	手洗器
※ 側簾(別途建築工事)	側簾
○は現場寸法合せ品を示す(機器搬入後7日間の納期を要します)	

燃焼器具設置面(壁・柱・天井・床)は下地・仕上げ共に不燃構造であることを前提とした器具配列です。

030326

竣工図

年 月 日
18. 11. 30.

柏 原 市
都市デザイン部都市開発課

設計事務所

株式会社 山田総合設計


工事名称
(仮称)かしわら認定こども園新築工事(その2)

図面番号

M-27

図面名称
厨房器具配置プラン図


縮尺 A1 1:30
A3 1:60

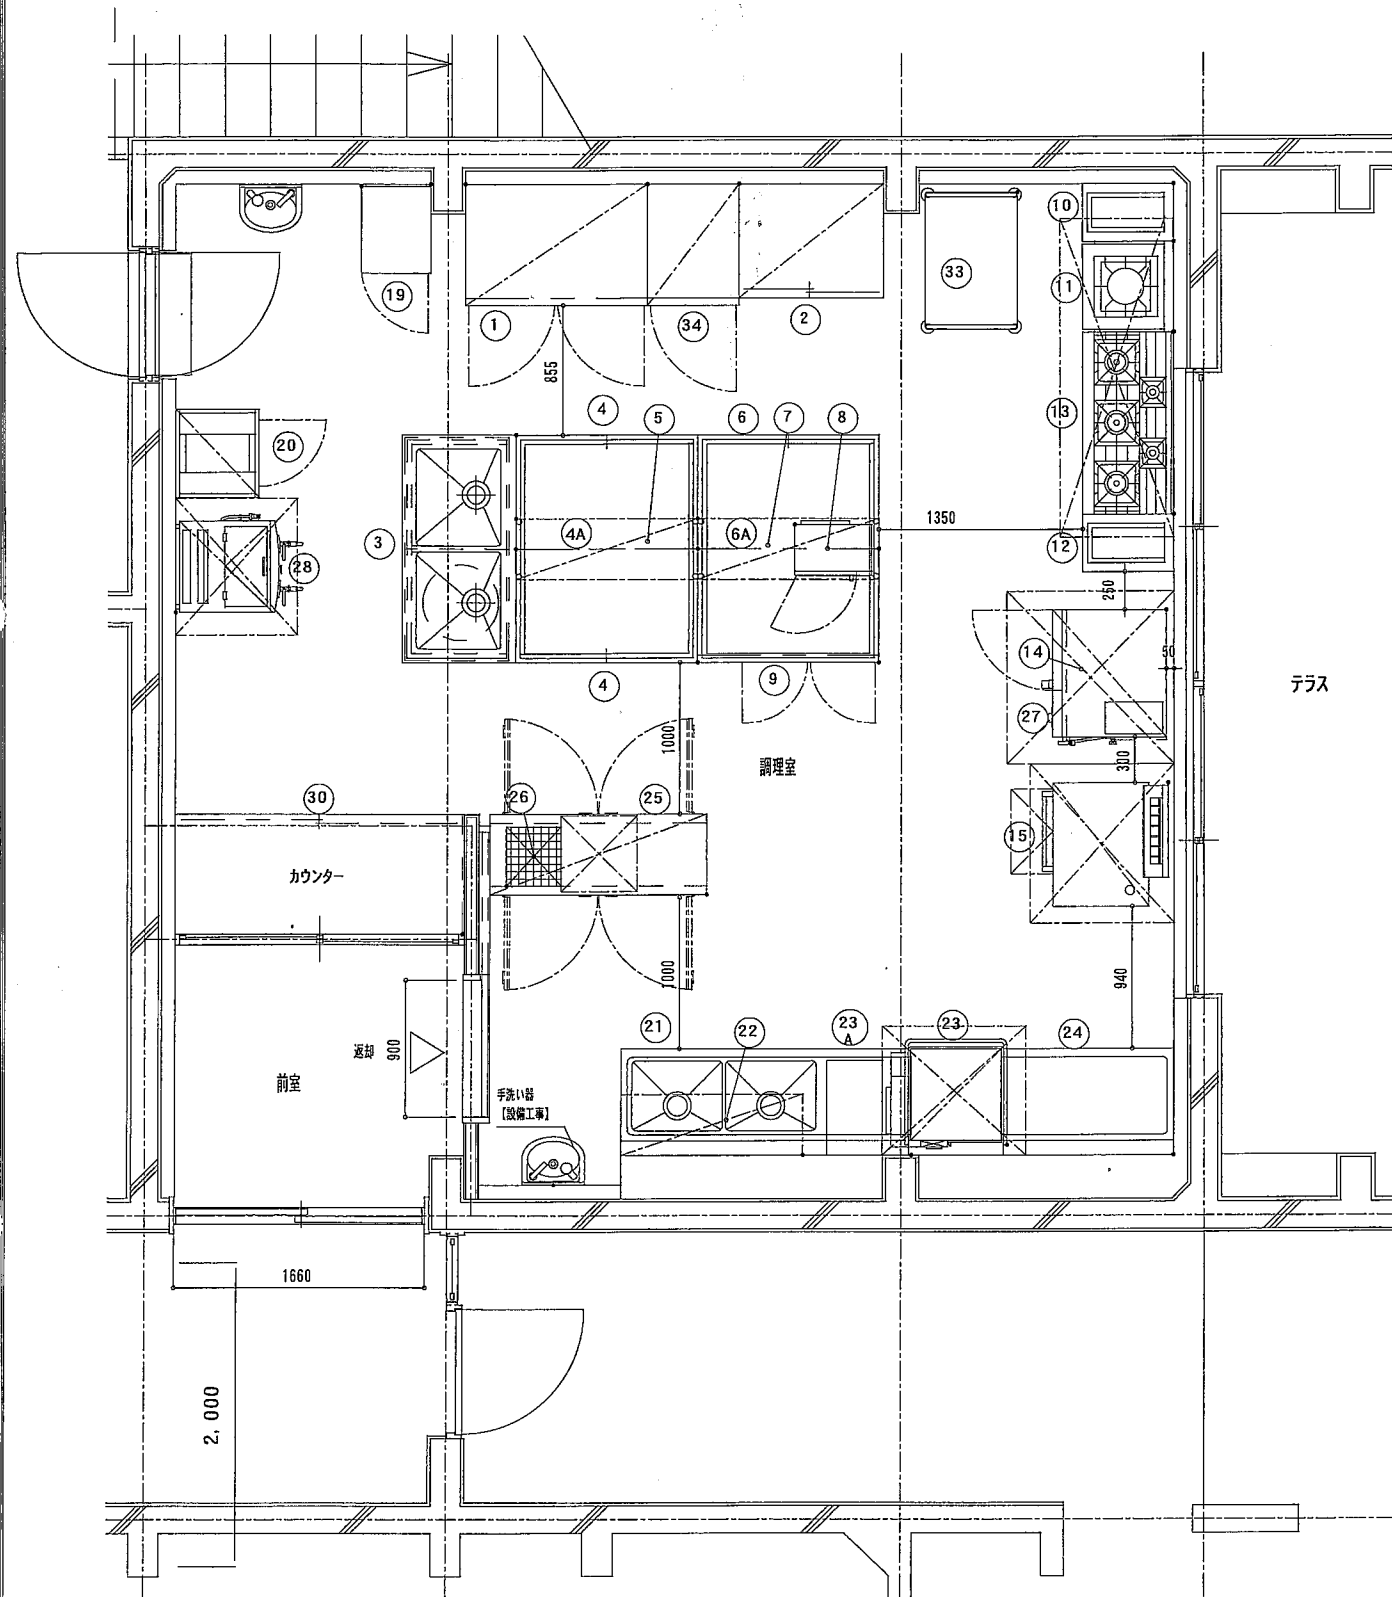


No.	品 名	MODEL	台数	寸 法 (mm)			配管接続口径 (A)			ガス (kW)		電 気 (kW)			フ イ ド	備 考
				間 口	奥 行	高 さ	給 水	給 湯	排 水	口径 (A)	消費量 kW	1φ 100V	1φ 200V	3φ 200V		
1	冷蔵庫	HR-120A3-1-ML	1	1200	800	1910			40					0.31		1054リットル、センターフリー
2	戸棚		1	(975)	750	1950										中棚2段
3	二槽シンク		1	1500	750	800	15x2	15x2	50x2							ドライ仕様、フタ付
4	調理台		2	1200	750	800										中棚1段
4A	天板 (ドライ仕様)		1	1200	1500	50										
5	上棚		1	1200	400	一段										
6	調理台		1	1200	750	800										中棚1段 ドライ仕様
6A	天板 (ドライ仕様)		1	1200	1500	50										
7	上棚		1	1200	400	一段										
8	電子レンジ	NE-711G V-6	1	510	360	306						1.26				
9	コールドテーブル冷蔵庫	RT-120SDG-1	1	1200	750	800			40			0.26				315リットル
10	作業台		1	(380)	600	800			50							ドライ仕様
11	スープレンジ	RGS-066D	1	600	600	450	15			25	15.1				GF	
12	作業台		1	400	600	800			50							ドライ仕様
13	ガステーブル	RGT-1265D	1	1200	600	800				20	44.5				GF	
14	スチームコンベクションオープン	MIC-6SC-G-L (CG)	1	900	770	750	15 G. V		40 銅管	15	25.6	0.70			GF	軟水器付、1/1ホテルパン7段、流厨
15	ガス立休炊飯器 配軟水器	MRC-CX3D HK-55RS	1	750	755	1350				25	22	0.05				1.4~7kg×3段、流厨
16	欠番															
18	欠番															
19	検食用冷凍ストッカー	VF-K120X	1	460	585	1110						0.13				117リットル
20	熱風式包丁まな板殺菌庫	HSB-5SB3-HK (棚付)	1	540	550	1900			40					3.25		上部棚仕様
21	ソイルドテーブル		1	1900	700	800	15x2	15x2	50x2							ドライ仕様
22	ラックシェルフ		1	1200	400	一段										
23	食器洗浄機	JWE-550B-HP (60Hz)	1	640	655	1432		15 G. V	40 耐熱管	15	10.2	0.70				55ラック/h
23A	食器洗浄機ガスブースター	WB-25H-HP2	1	287	510	680										
24	クリーンテーブル		1	(1120)	700	800			50							ドライ仕様
25	ガス式食器消毒保管庫	MGS-15L-W	1	1430	530	1830			40	15	5.3	0.16			HS	カゴ収納数15個
26	ステンカゴ		15	390	360	200										
27	スチコン専用架台		1	900	720	700										
28	給茶機	AHC-60J	1	600	685	1300	15		40 銅管	15	20.9	0.02				60リットル
29	欠番															
30	配膳台		1	(1900)	(790)	(800)										中棚1段 仕様打ち合わせ要です
31	欠番															
32	欠番															
33	ステンレス折り畳みワゴン	KEAW-2 W-96201	6	933	200	940	※折り畳み時									棚2段
34	冷凍庫	HF-63A-1	1	625	800	1910			40			0.26				503リットル
	予備電源											1.50x2				
	総合設備容量									213.4		3.94 +3.0	0	3.56		

△ ガス種はLPGで算出しております。 ※二槽シンクのフタは水栓器具と干渉しないよう加工すること

竣工図

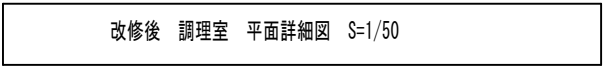

完成図

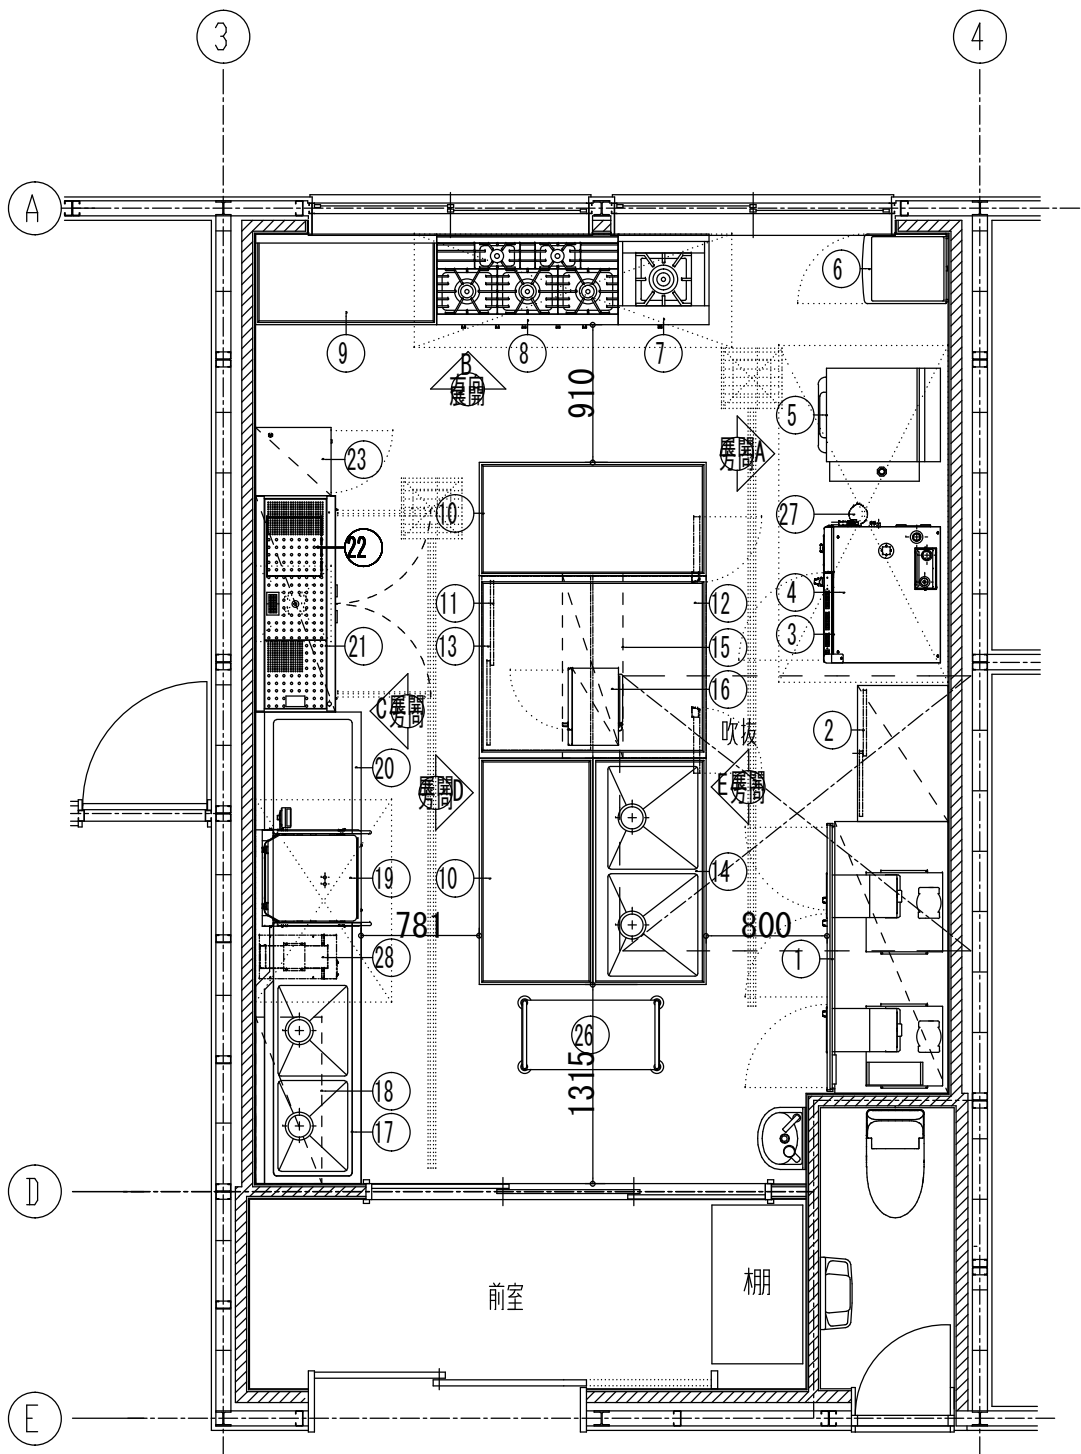

改修後 調理室・前室 平面詳細図 S=1/50

No.	品名	形式	備考	台数	寸法 (mm)			配管口径 (A)				都市ガス電		気 (60Hz, kW)	フイード
					W	D	H	給水	給湯	排水		口径 A	kW		
										機器側	設備側			単相100V	
-	< >														
1	冷凍冷蔵庫	HRF-180AF-1	定格内容積：1541L (冷蔵室1049L、冷凍室492L)	1	1800	800	1910			Φ30	40			0.647	
2	戸棚			1	900	600	1850								
3	スチームコンベクションオープン	MIC-6SC-G(CG)		1	900	770	750	軟水器接続		Φ38	50鋼管	15	26.5	0.36	GF
4	スチコン架台			1	900	720	700								
5	涼厨ガス立体自動炊飯器	MRC-CX3D		1	750	755	1350					25	27.9	0.06	要
6	検食用冷凍ストッカー	VF-K120X		1	460	585	1110							0.13	
7	スープレンジ	RGS-066D(特)		1	600	600	500	15				20	14.5		GF
8	ガステーブル	RGT-1265D(特)		1	1200	600	850					20	49.4		GF
9	水切調理台		ドライ仕様	1	1200	600	850								
10	水切調理台		ドライ仕様	2	1500	750	850								
11	調理台			1	1200	730	840								
12	テーブル形冷蔵庫	RT-120SDG-1-ML	定格内容積：321L	1	1200	750	840			Φ30	40			0.328	
13	天板		ドライ仕様	1	1205	1500	50								
14	二槽シンク		ドライ仕様 フタ付	1	1500	750	850	15×2	15×2	40×2	50×2				
15	上棚			1	1205	400	400								
16	電子レンジ	NE-711GV-6		1	510	360	306							1.26	
17	ソイルドテーブル		ドライ仕様	1	1700	700	850	15×2	15×2	40×2	50×2				
18	ラックシェルフ			1	1100	440	1R								
19	食器洗浄機	JWE-550B-HP		1	640	655	1432	ガス・水接続		Φ38.5	50			0.79	要
20	クリーンテーブル		ドライ仕様	1	(780)	700	850								
21	食器消毒保管庫	MGS-15L-S		1	1430	530	1830			25	40	15	5.3	0.157	要
22	カゴ			15	390	360	200								
23	包丁まな板殺菌庫	TNS-4550WF		1	450	500	1600			25	40			0.285	
24	欠番														
25	欠番														
26	エレファントSUカート	S2U2-4691		1	907	460	1040								
27	軟水器	HK-55RS		1	150	123	495	5バルブ							
28	ガスブースター	WB-25H-HP2		1	287	531	760	5バルブ		25	40HT	15	29.1	0.06	要

完成図